

Anlage 1 zu
Drucksache-Nr. 15/0346
„Lageplan“

Vorfeld

Flugzeug-
halle

Flugzeughalle

Fliegerschule NRW

120

Flugzeughalle

Flugzeughalle

122

Flugzeughalle

51

32370250

Auszug aus dem
Liegenschaftskataster
Flurkarte NRW 1:500

Maßstab 1 : 500

32370200

Maßstab 1 : 500

32370150

Rhein-Sieg-Kreis
Katasteramt
Kaiser-Wilhelm-Platz 1
53721 Siegburg




Flurstück: 51
Flur: 17
Gemarkung: Hangelar
Bundesgrenzschutzstraße 100, Sankt Augustin

Erstellt: 26.09.2015
Zeichen: E1a 12469/16

© Rhein-Sieg-Kreis

Meier

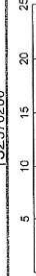


Meier

5625650

5625600

**Anlage 2 zu
Drucksache-Nr. 15/0346
„Bestandsplan“**

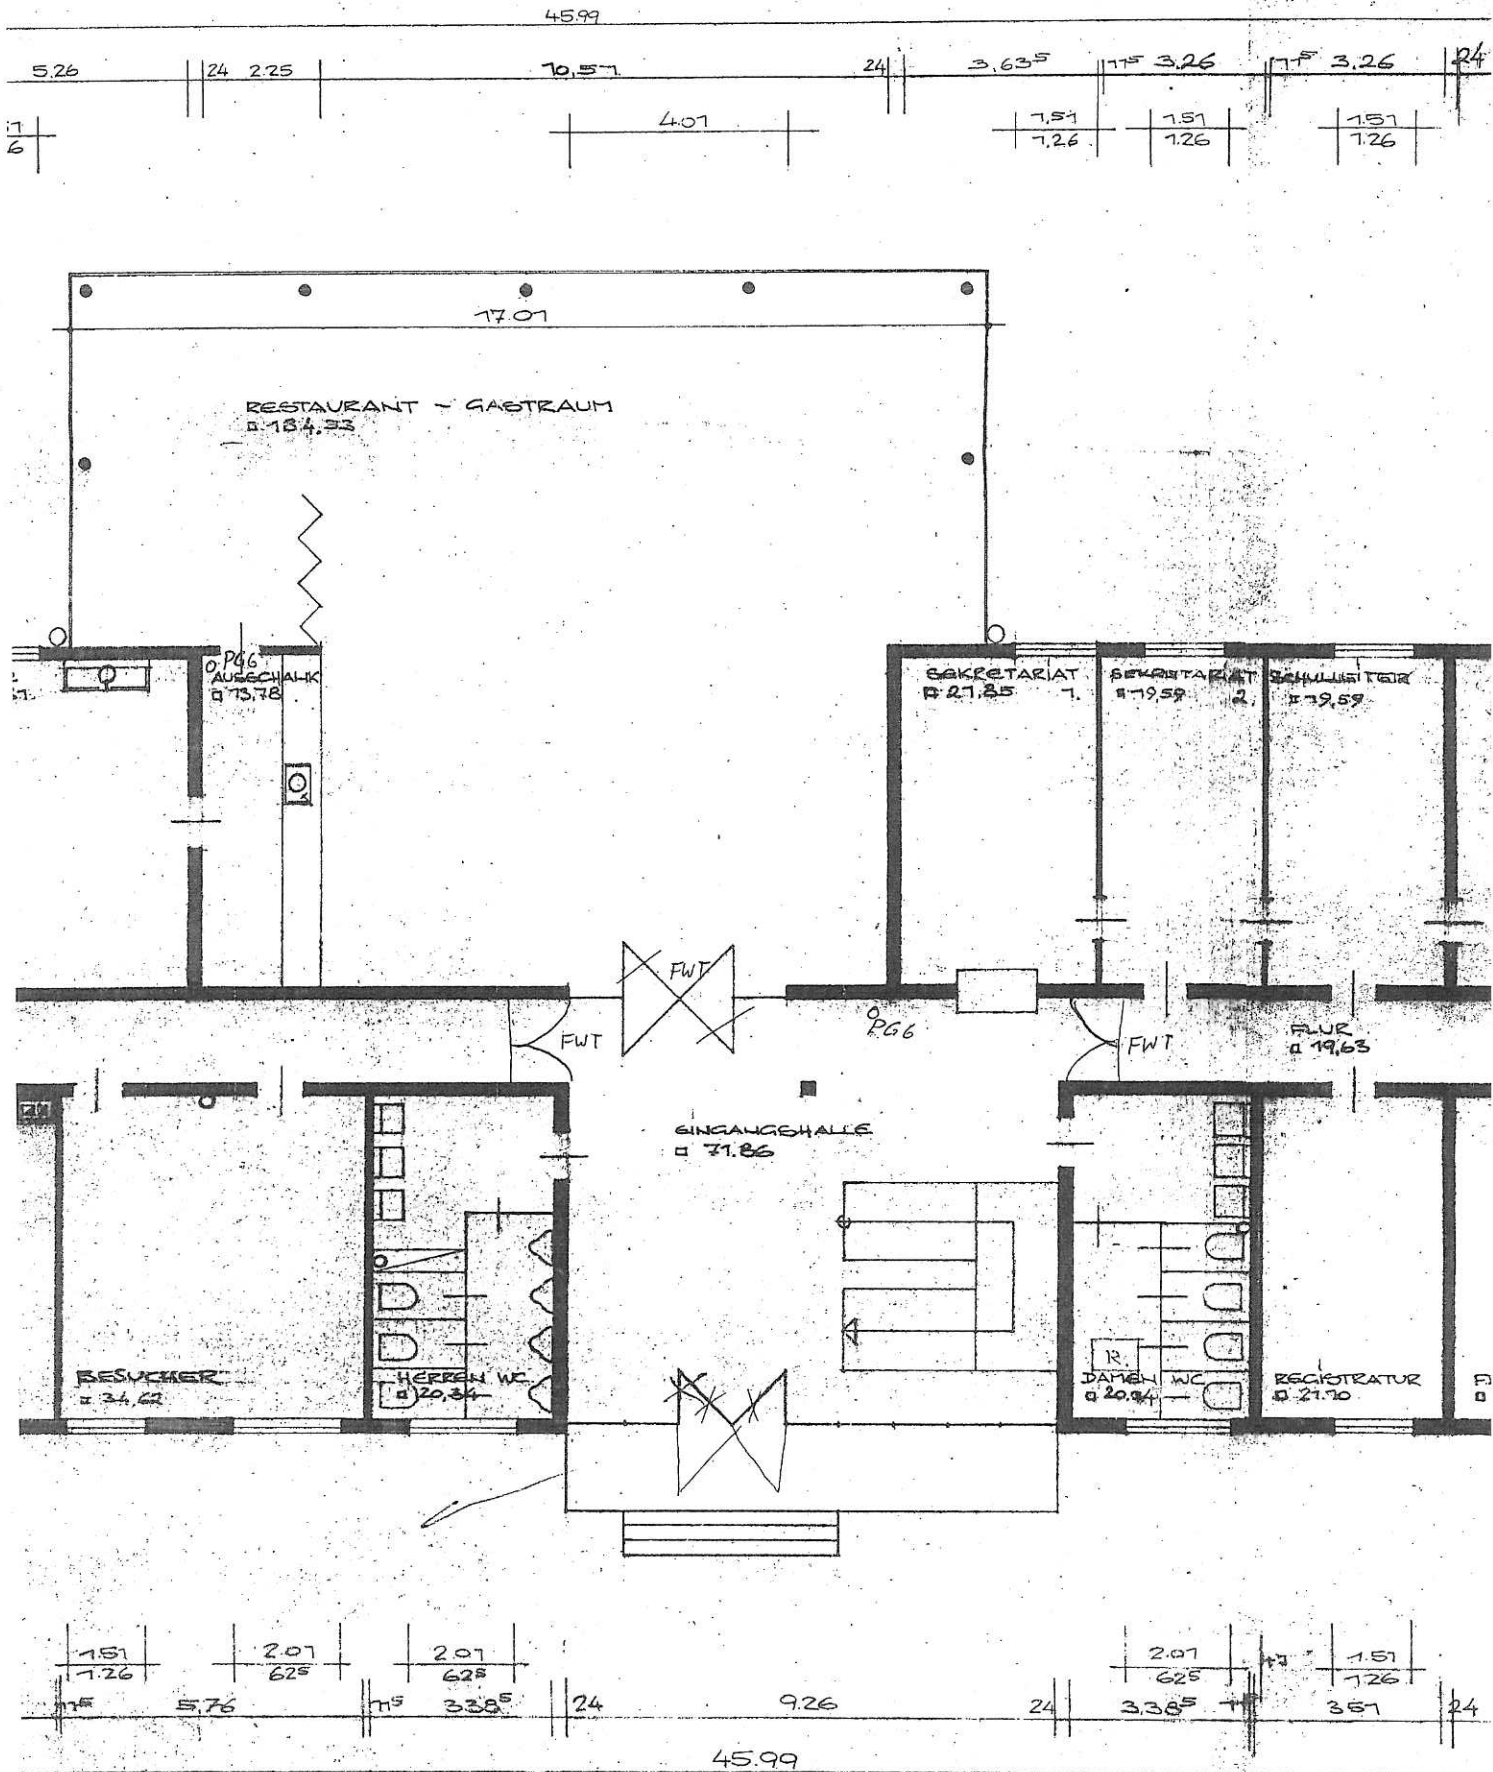

**Anlage 3 zu
Drucksache-Nr. 15/0346
„Umbauplanung“**

